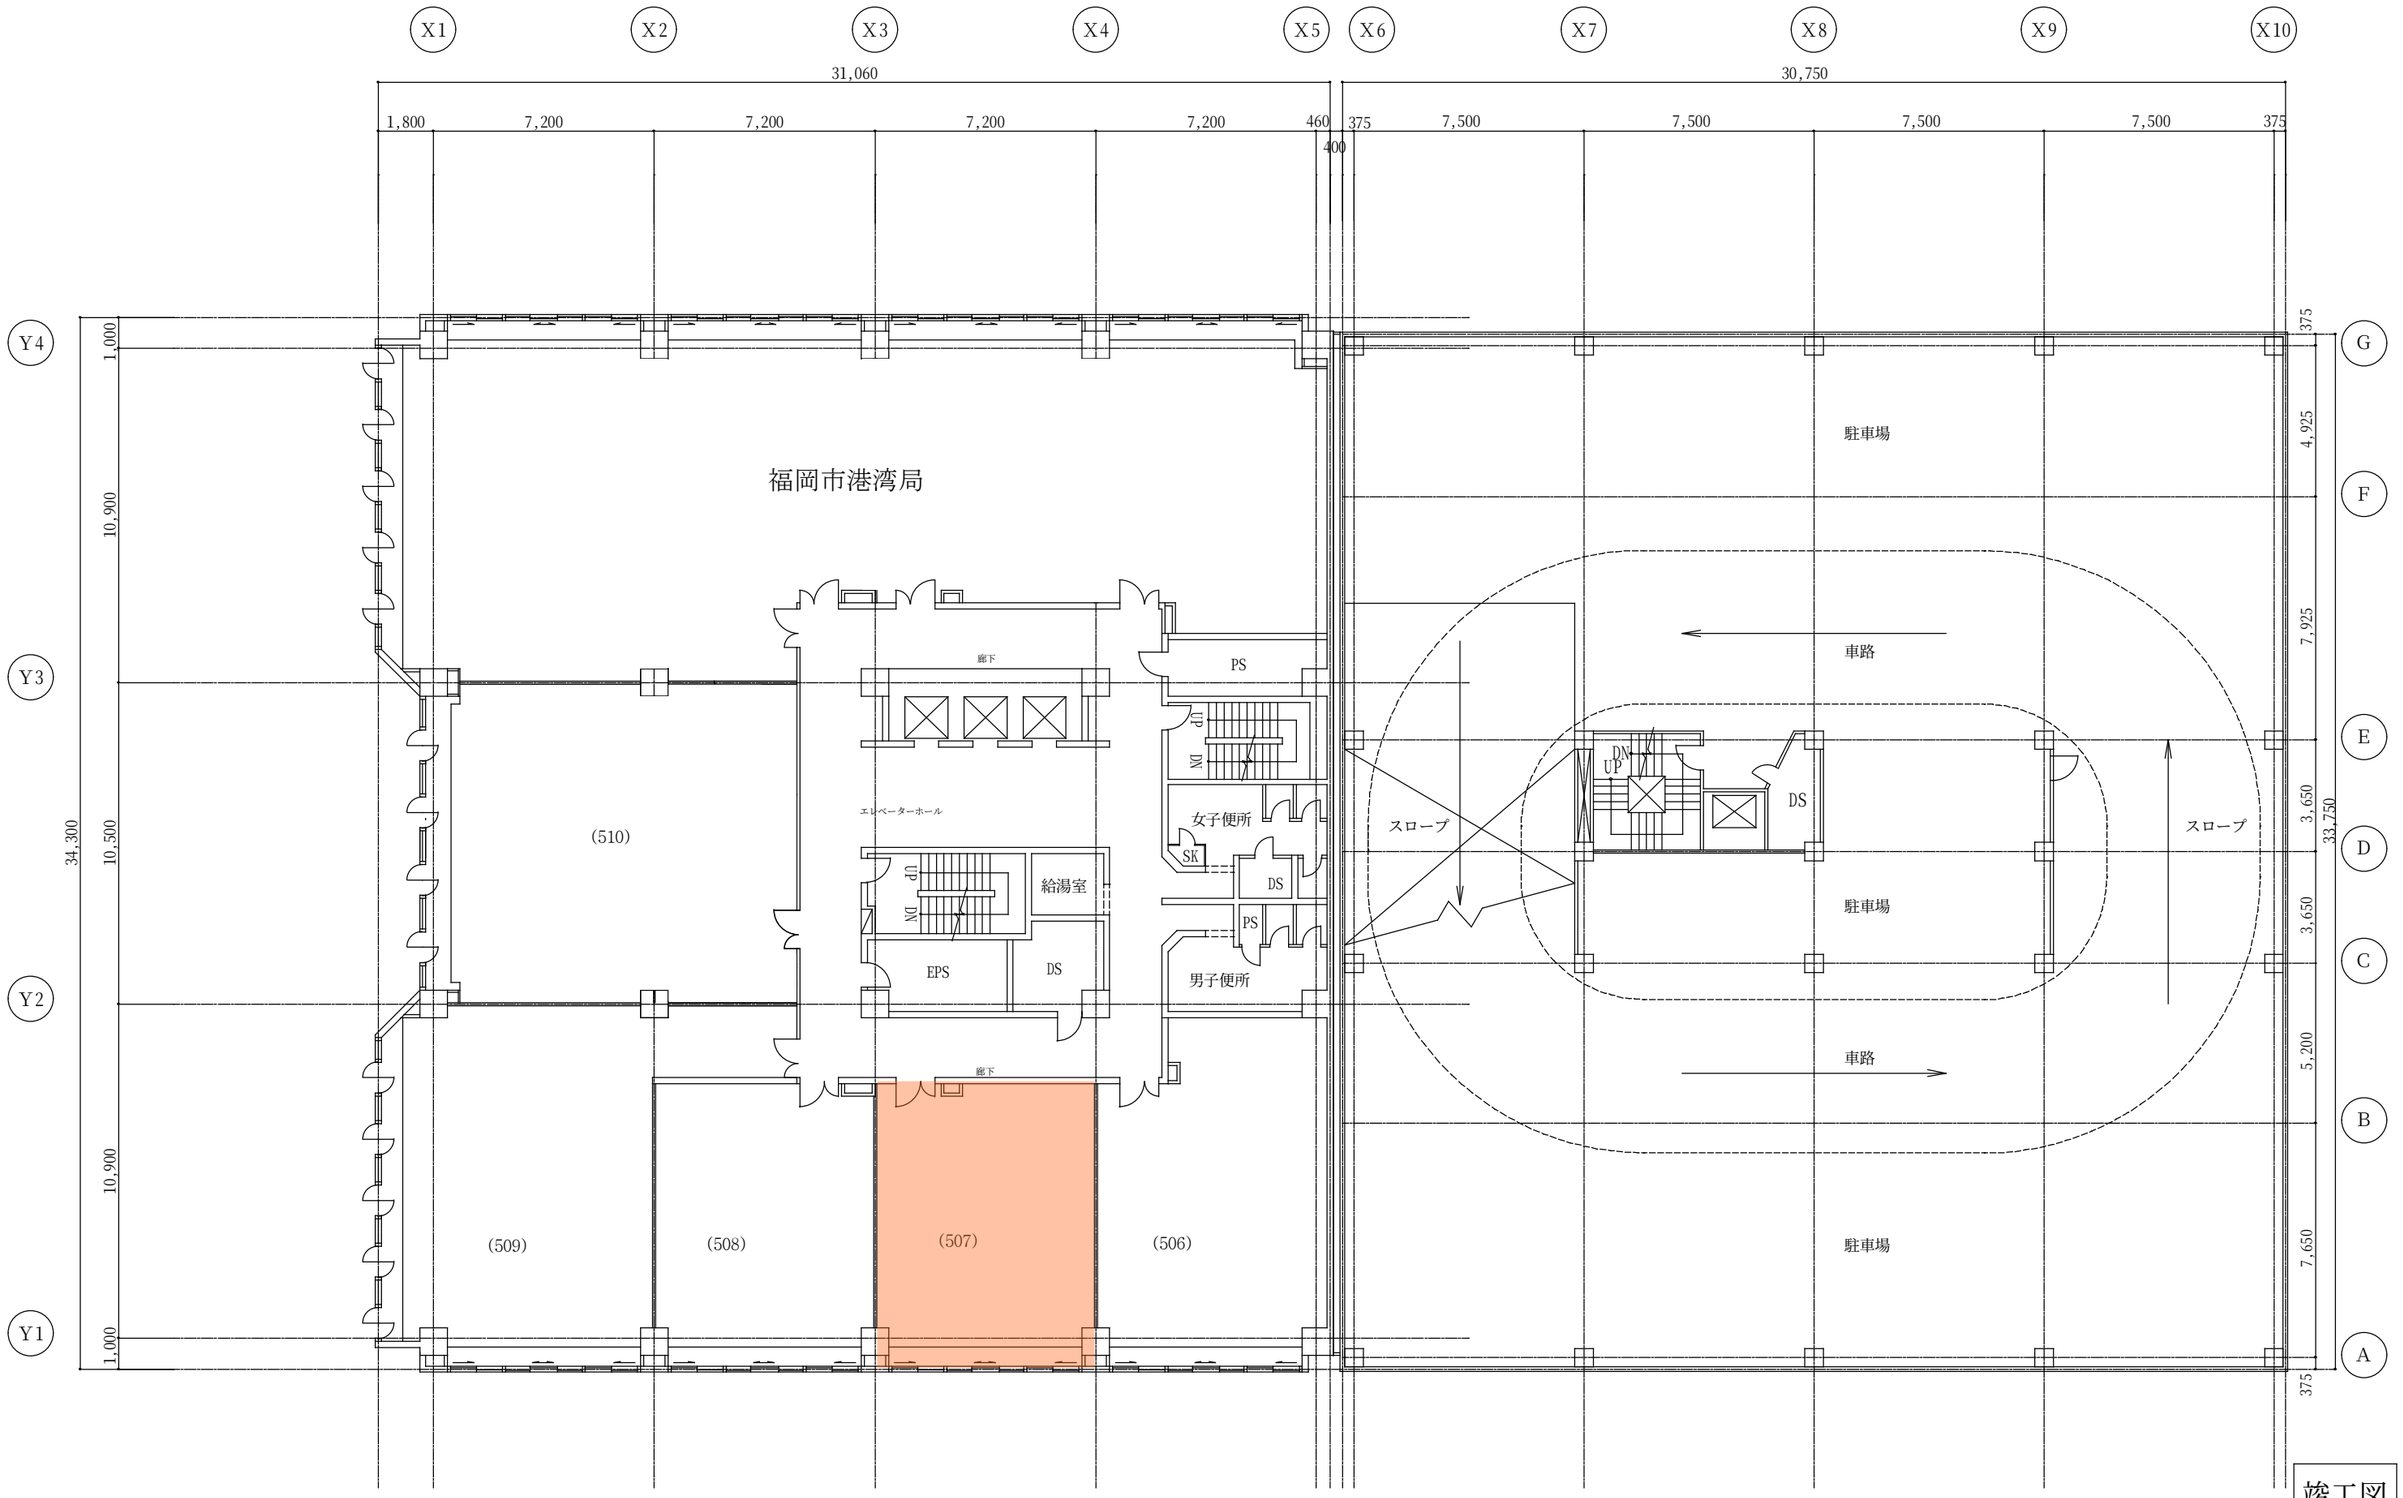

竣工図

		日付 2012.07.	図面番号 A-07
	図面名称 5階平面図（現況図）	縮尺 A1=1/100 A3=1/200	整理No.